

TAURON Dystrybucja S.A.
Oddział w Gliwicach
ul. Portowa 14A, 44-102 Gliwice
Infolinia: +48 32 606 0 616

Adres do korespondencji:
ul. Lwowska 23, 40-389 Katowice
info@tauron-dystrybucja.pl

1014906683



Gliwice, dn. 27.11.2019 r.

Sygnatura: TD/OGL/OMD/2019-11-27/00000003

**AGRIMENSOR Jarosław Minko
ul. Radlińskie Chałupki 159
44-300 Wodzisław Śląski**

Dotyczy: aktualizacja mapy do celów projektowych - przy ul. Wiejskiej w Gogołowej
(TD/OGL/OMD/UB/AE/3910/2019)

Odpowiadając na pismo z dnia 04.11.2019 informujemy, że na wskazanym terenie nie posiadamy urządzeń elektroenergetycznych WN i teletechnicznych.

Na załączonych planach naniesiono orientacyjne przebiegi kabli nN wraz z klauzulami informacyjnymi umieszczonymi na odwrocie map, do których należy się bezwzględnie stosować.

Istniejące na wskazanym terenie linie napowietrzne nN należy zinwentaryzować we własnym zakresie. Wszelkie zbliżenia i skrzyżowania projektowanej inwestycji z naszymi urządzeniami należy wykonać zgodnie z przepisami i normami BHP i PBUE.

Dokładne położenie naniesionych kabli (w miejscach kolizji) należy ustalić za pomocą przekopów kontrolnych, wykonanych ręcznie (bez użycia sprzętu mechanicznego).

W przypadku robót w pobliżu naszych urządzeń należy zlecić płatny nadzór nad prowadzonymi robotami do TAURON Dystrybucja S.A. Oddział w Gliwicach, 44-100 Gliwice ul. Portowa 14a, zlecenie wysłać na adres Rybnik ul. Sławików 8.

Ponadto informujemy, że na danym terenie mogą znajdować się urządzenia elektroenergetyczne i teletechniczne niebędące własnością TAURON Dystrybucja S.A. Oddział w Gliwicach.

Ważność uzgodnienia ustala się na okres dwóch lat, licząc od daty niniejszego pisma.

Załączniki: mapa szt.1
Faktura VAT zostanie przesłana odrębną pocztą
Kopia: OMD

TAURON Dystrybucja S.A.
Pełnomocnik

Andrzej Erenz

skala 1 : 1000

Naniesione trasy urządzeń energetycznych i teletechnicznych są orientacyjne i nie oznaczają wyrażenia zgody na wykonywanie robót ziemnych. Ze względu na bezpieczeństwo osób i mienia, w przypadku kolizji lub skrzyżowań z istniejącą siecią elektroenergetyczną, w terminie 14 dni przed przystąpieniem do robót wskazane jest wystąpić do Spółki eksploatującej sieć o odpłatny nadzór branżowy oraz wykonać niezbędne przekopy kontrolne celem ustalenia dokładnej trasy kabli. Sieć napowietrzna nN należy inwentaryzować we własnym zakresie. Wszelkie skrzyżowania i zbliżenia projektowanej inwestycji z naszymi urządzeniami należy przebudować lub zabezpieczyć na koszt inwestora, zgodnie z obowiązującymi normami, w oparciu o dokumentację zatwierdzoną przez TAURON Dystrybucja S.A. Oddział w Gliwicach. Uzgodnienie jest ważne 2 lata od daty wystawienia.

Kategorycznie zabraniamy prowadzenia robót ziemnych sprzętem mechanicznym bez nadzoru w odległości mniejszej niż 2m od zlokalizowanego przebiegu kontrolnym kabla.

Z przyczyn niezależnych od TAURON Dystrybucja S.A. Oddział w Gliwicach głębokość kabli w ziemi może być inna od podanej w obowiązującej normie.

Legenda:

.....	Linie kablowe WN
.....	Linie napowietrzne WN
.....	Linie kablowe SN
.....	Linie napowietrzne SN
.....	Linie kablowe nN
.....	Linie napowietrzne nN
.....	Linie kablowe oświetleniowe
.....	Linie napowietrzne oświetleniowe
.....	Linie kablowe teletechniczne
.....	Linie napowietrzne teletechniczne

Przed przystąpieniem do prac w odległości mniejszej niż:

- 5 m od skrajnych przewodów linii napowietrznych nN,
- 10 m od skrajnych przewodów linii napowietrznych SN,
- 15 m od skrajnych przewodów linii napowietrznych WN,

należy uzgodnić bezpieczne metody pracy ze Spółką eksploatującą sieć.

Odległości powyższe dotyczą również użycia dźwigni licząc odległość od najdalej wysuniętej części maszyny do skrajnego przewodu.

Prace ziemne należy prowadzić w ten sposób, aby nie naruszać ustojów słupów linii jw., inaczej będą musiały być odbudowane kosztem i staraniem winnego ich uszkodzenia.

Należy zachować minimalną odległość projektowanych sieci podziemnych od istniejących fundamentów słupów linii energetycznych:

linii nN - 1 m,

linii SN - 1 m,

linii WN - 5 m

Minimalne odległości poziome od skrajnego przewodu linii napowietrznej gołej i niepełnoizolowanej do nowo projektowanego obiektu budowlanego powinny być zgodne z obowiązującymi normami.

TAURON Dystrybucja S.A.

Pełnomocnik

Andrzej Erenz

27 LIS. 2019

TD/OGC/OMD/UB/AE/3510/2019

Polska Spółka Gazownictwa sp. z o.o.
Oddział w Zabrzu
ul. Szczęść Boże 11, 41-800 Zabrze
tel. 32 398 50 00, faks 32 271 78 01

Gazownia w Rybniku

ul. Bolesława Chrobrego 39
44-200 Rybnik
tel. 323985000
piotr.paliczka@psgaz.pl

AGRIMENSOR

Jarosław Minko
ul. Radlińskie Chałupki 159
44-300 Wodzisław Śląski

Wasz znak:

Rybnik, 12.11.2019r

Nasz znak: 0165.763.160068329.8579.19

Dot.: uzgodnień branżowych do mapy dla celów projektowych dla obiektu Gogołowa ul. Wiejska.

Informujemy, iż na dostarczonej mapie w zaznaczonym zakresie nanieśliśmy istniejącą sieć gazową.

Odległości podstawowe zachować zgodnie z Rozporządzeniem Ministra Gospodarki z dnia 26 kwietnia 2013r. w sprawie warunków technicznych, jakim powinny odpowiadać sieci gazowe i ich usytuowanie.

- (Dz. U. z dnia 4 czerwca 2013r. poz. 640 – tabela nr 2) - sieć gazową śr/pr STAL
zaznaczono na mapie kolorem żółtym.

Skrzyżowania gazociągów z przeszkodami terenowymi (odległości pionowe) zgodnie z PN-91/M – 34501.

Przed przystąpieniem do prac wykonać wykopy kontrolne określające posadowienie sieci gazowej.

W obrębie czynnych gazociągów prace ziemne prowadzić ręcznie.

W przypadku prowadzenia robót w pobliżu naszych urządzeń inwestor winien skontaktować się z Gazownią w Rybniku, ul. Chrobrego 39, celem ustalenia nadzoru nad w/w robotami. Nadzór wykonujemy odpłatnie.

Inwestor powinien przesłać zlecenie nadzoru robót z podanymi warunkami płatności, podając datę i znak uzgodnienia.

Uszkodzenia naszej sieci wynikłe na skutek prowadzonych robót usunięte będą na koszt wykonawcy robót.

Uzgodnienie jest ważne na okres 2 lat licząc od daty wystawienia niniejszego pisma.

Z poważaniem

KIEROWNIK
Gazownia w Rybniku

Zbigniew Kachel

Faktura za powyższe uzgodnienie zostanie wysłana w późniejszym terminie.
Sprawę prowadzi: Piotr Paliczka

Zgodnie z art. 13 ust. 1 i 2 Rozporządzenia o ochronie danych osobowych z dnia 27 kwietnia 2016 r. (RODO) informuję, iż Administratorem Pani/Pana danych osobowych jest PSG Sp. z o.o. z siedzibą przy ul. Krucza 6/14, 00-537 Warszawa. Dane kontaktowe do Inspektora Ochrony Danych: iodo@psgaz.pl.
Pani/Pana dane osobowe będą przetwarzane w celu obsługi skarg, reklamacji oraz zgłoszeń na podstawie zawartej umowy lub działań na Pani/Pana żądanie przed zawarciem umowy (RODO Art. 6, ust. 1, lit. b) i będą przechowywane przez okres 3 lat od daty zakończenia sprawy.
Ponadto, Pani/Pana dane osobowe mogą zostać udostępnione kancelariom prawnym i dostawcom systemów informatycznych, z którymi współpracuje Administrator.
Posiada Pani/Pan prawo dostępu do treści swoich danych oraz prawo ich sprostowania, usunięcia, ograniczenia przetwarzania, prawo do przenoszenia danych, prawo do wniesienia sprzeciwu.
Ma Pani/Pan prawo do wniesienia skargi do właściwego organu nadzorczego w zakresie ochrony danych osobowych, gdy uzna Pani/Pan, iż przetwarzanie danych osobowych Pani/Pana dotyczących narusza przepisy ogólnego Rozporządzenia o ochronie danych osobowych z dnia 27 kwietnia 2016 r. Podanie Pani/Pana danych osobowych jest dobrowolne jednak niezbędne do rozpatrzenia zgłoszenia.

Polska Spółka Gazownictwa sp. z o.o.

ul. Wojciecha Bandrowskiego 16, 33-100 Tarnów

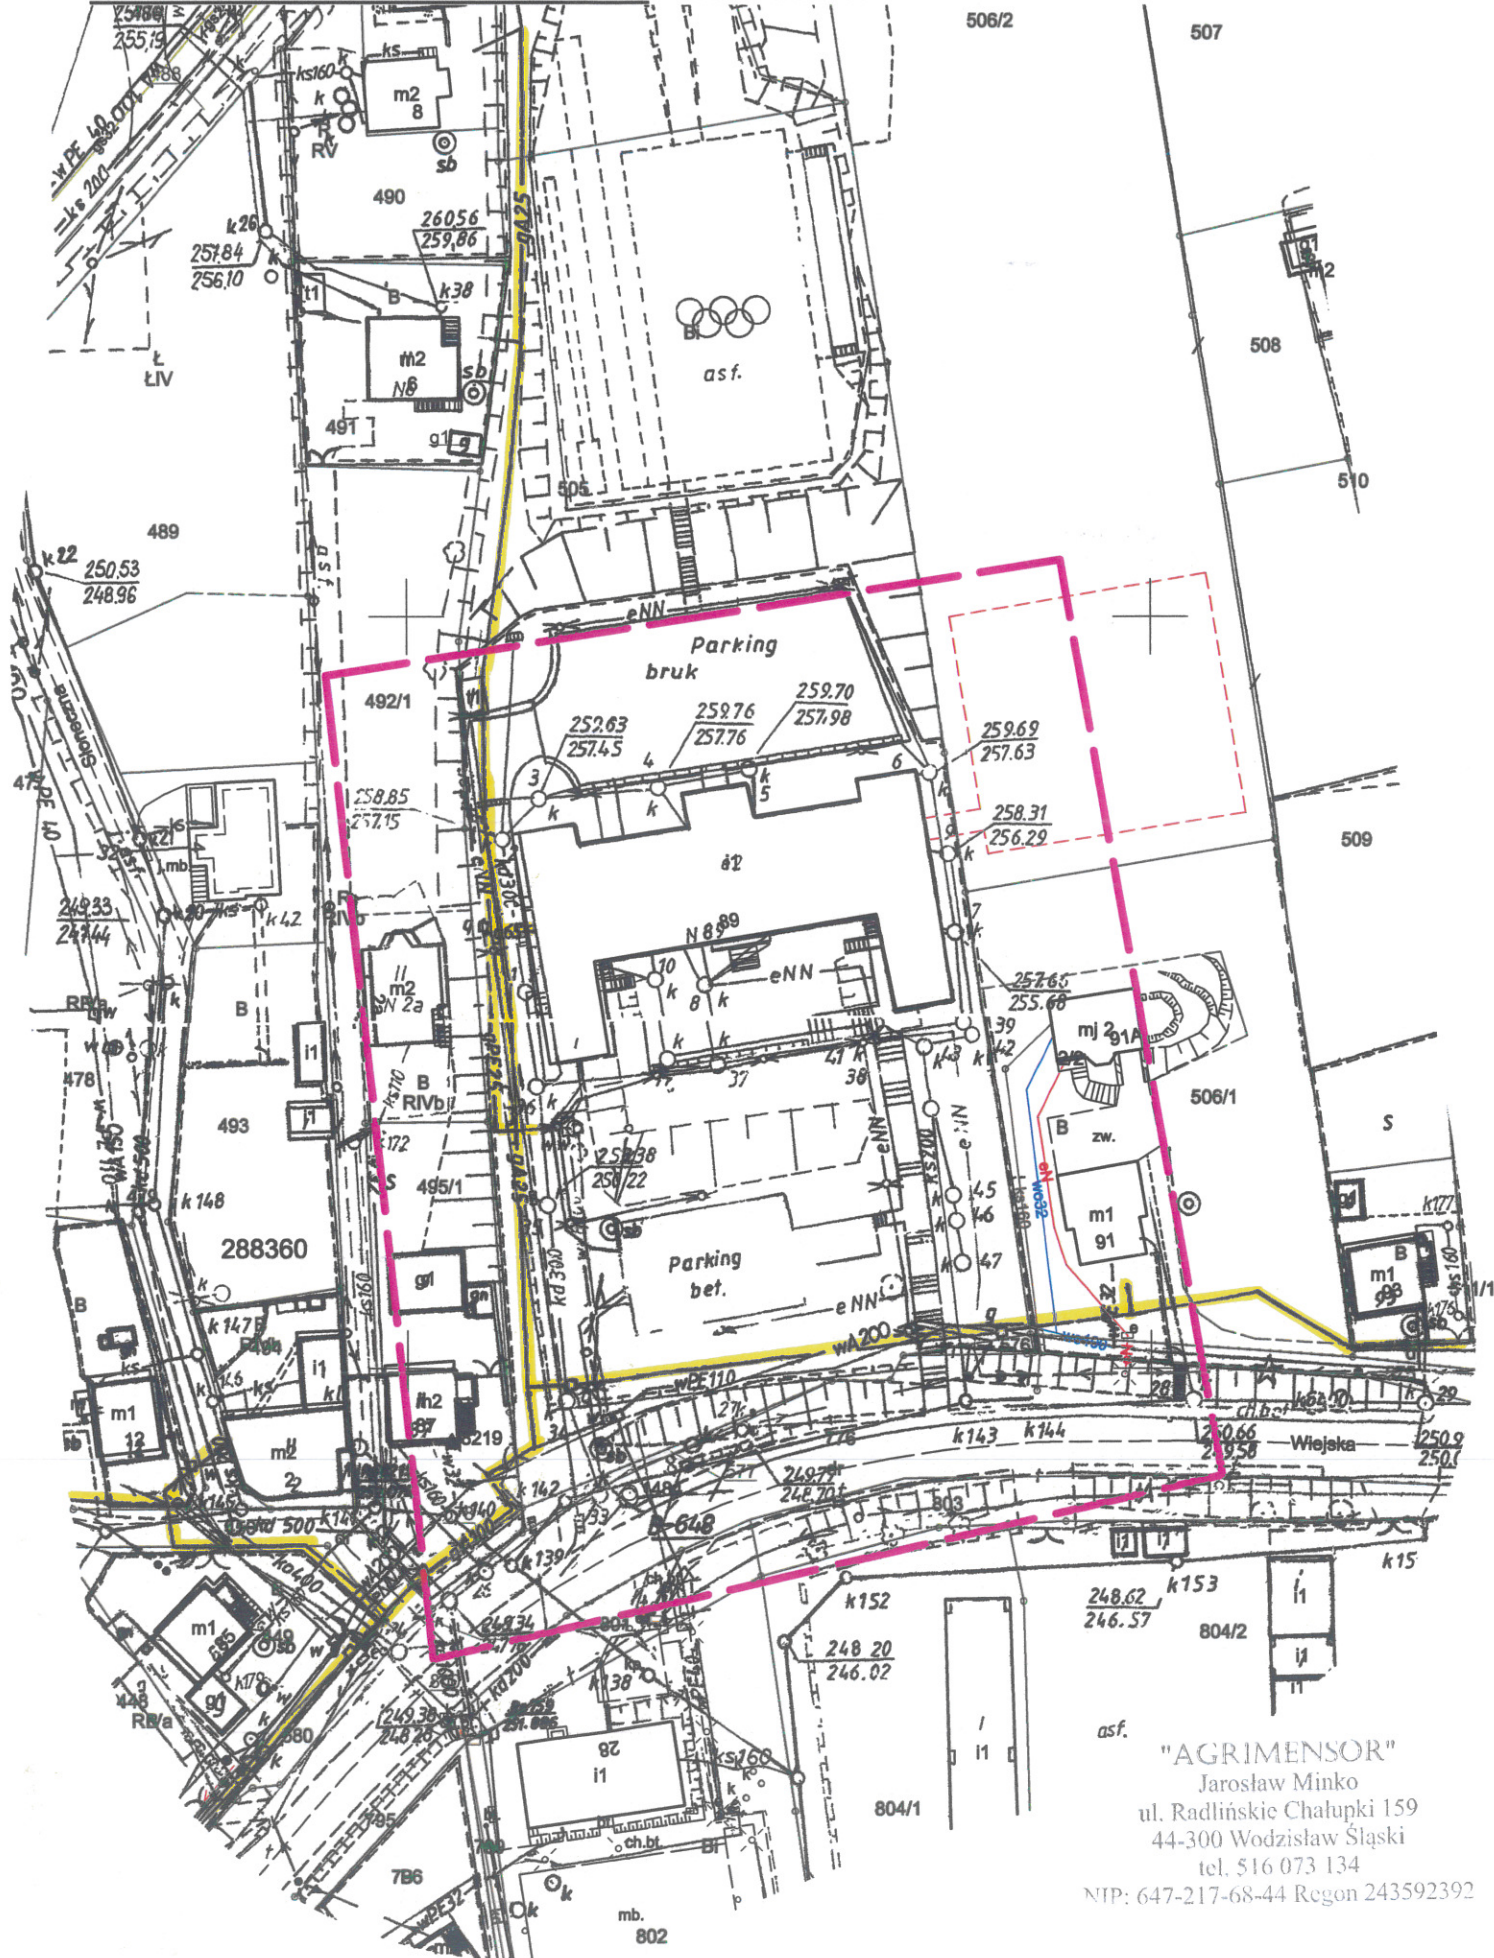
NIP 525 24 96 411, REGON 142739519, Kapitał Zakładowy: 10 488 917 050 zł

KRS 0000374001, Sąd Rejonowy dla Krakowa – Śródmieścia w Krakowie, XII Wydział Gospodarczy KRS



Godło mapy: 6.123.26.02.4

MAPA DO UZGODNIEN̄ B̄RAN̄ŻOWYCH

skala 1 : 1000

Polska Spółka Gazownictwa sp. z o.o.
ul. W. Bandrowskiego 16, 33-100 Tarnów
Oddział Zakład Gazowniczy w Zabrze
Gazownia w Rybniku
ul. Bolesława Chrobrego 39, 44-200 Rybnik
tel. 32 398 50 00
NIP 525 24 96 411
KRS 0000374001 REGON 142739519

STAL

Naniesiono sieć gazową śr/pr / ~~niep.~~

Prace w pobliżu naszych urządzeń wykonywać
ręcznie pod nadzorem pracownika RG w Rybniku.

Odległość podstawową zachować zgodnie
z Rozp. Ministra Gospodarki z dnia 26 kwietnia 2013r.
(Dz. U. z 4 czerwca 2013 poz. 640)

Uzg. pism. 0165765/1600683298578/19

Rybnik dn. 12.11.2019

KIEROWNIK
Gazownia w Rybniku

Zbigniew Kachel

mj2

RiVa

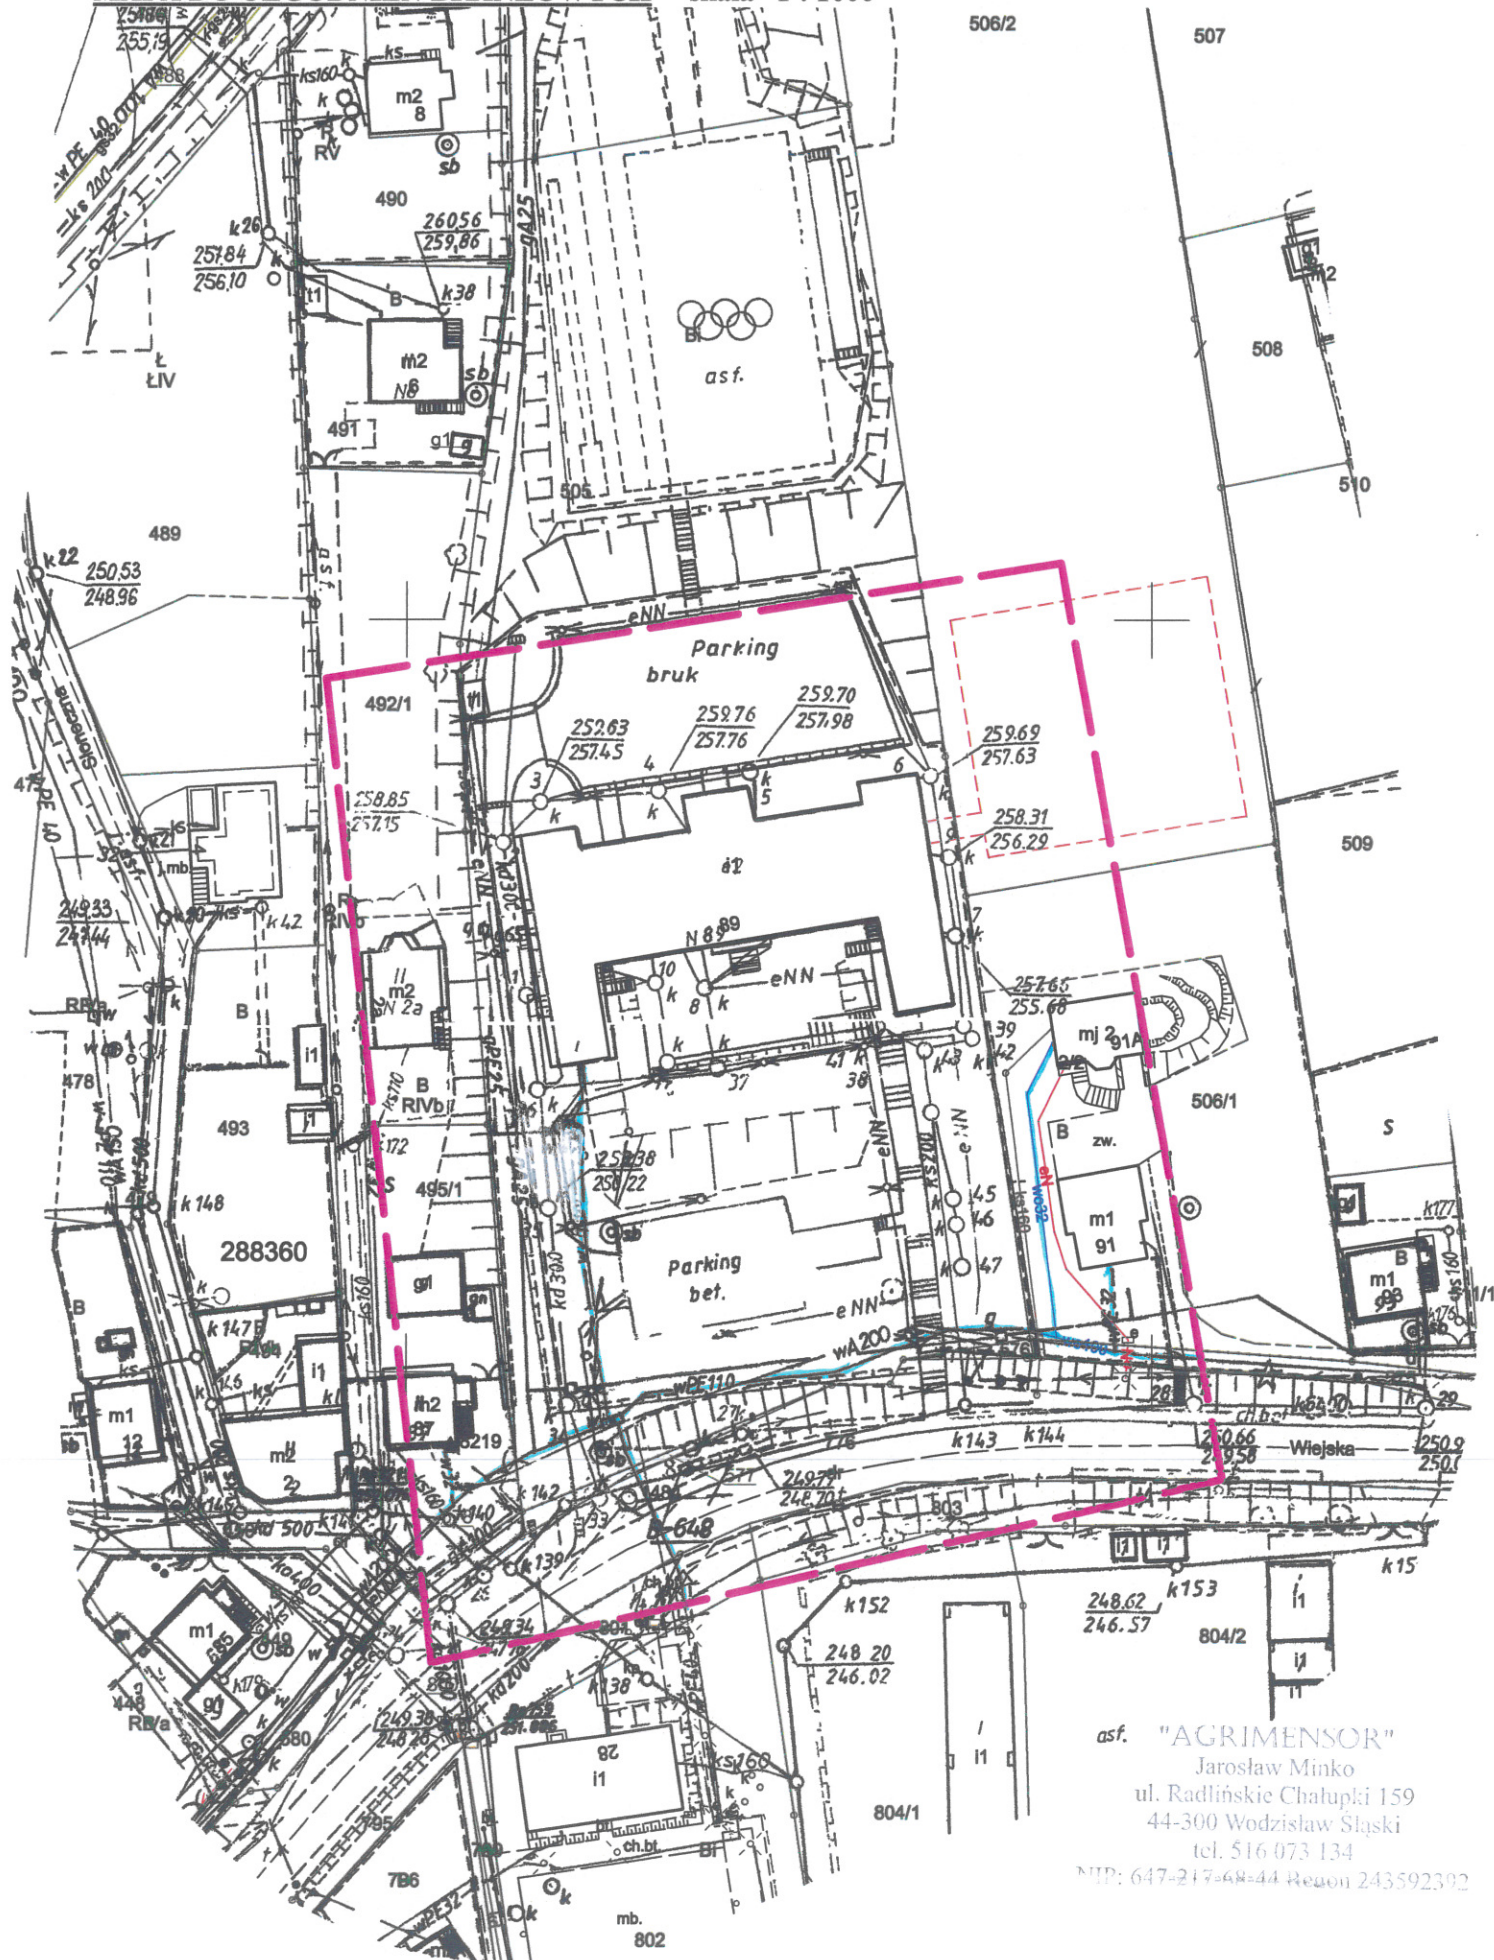
Gmina: Mszana

Obręb: Gogołowa k.m. 2

Godło mapy: 6.123.26.02.4

Licencja nr WG.6640.1.2666.2019_2415_K05

MAPA DO UZGODNIENI BRANŻOWYCH skala 1 : 1000



asf. "AGRIMENSOR"

Jarosław Minko

ul. Radlińskie Chalupki 159

44-300 Wodzisław Śląski

tel. 516 073 134

NIP: 647-217-648-44 Regon 243592392

..... istniejąca sieć wodociągowa
X..... istniejąca sieć kanaliz. sanitarnej
X..... inne

zachować odległość od sieci wod.-kan. min. 1,2m

Nie wyklucza się istnienia innych niezainwentaryzowanych
sieci wod.-kan. Uzgodnienie zachowuje ważność przez
okres nie dłuższy niż 3 lata.

Uzgodniono dnia 15.11.2013

Przedsiębiorstwo Wodociągów i Kanalizacji
Spółka z o.o.

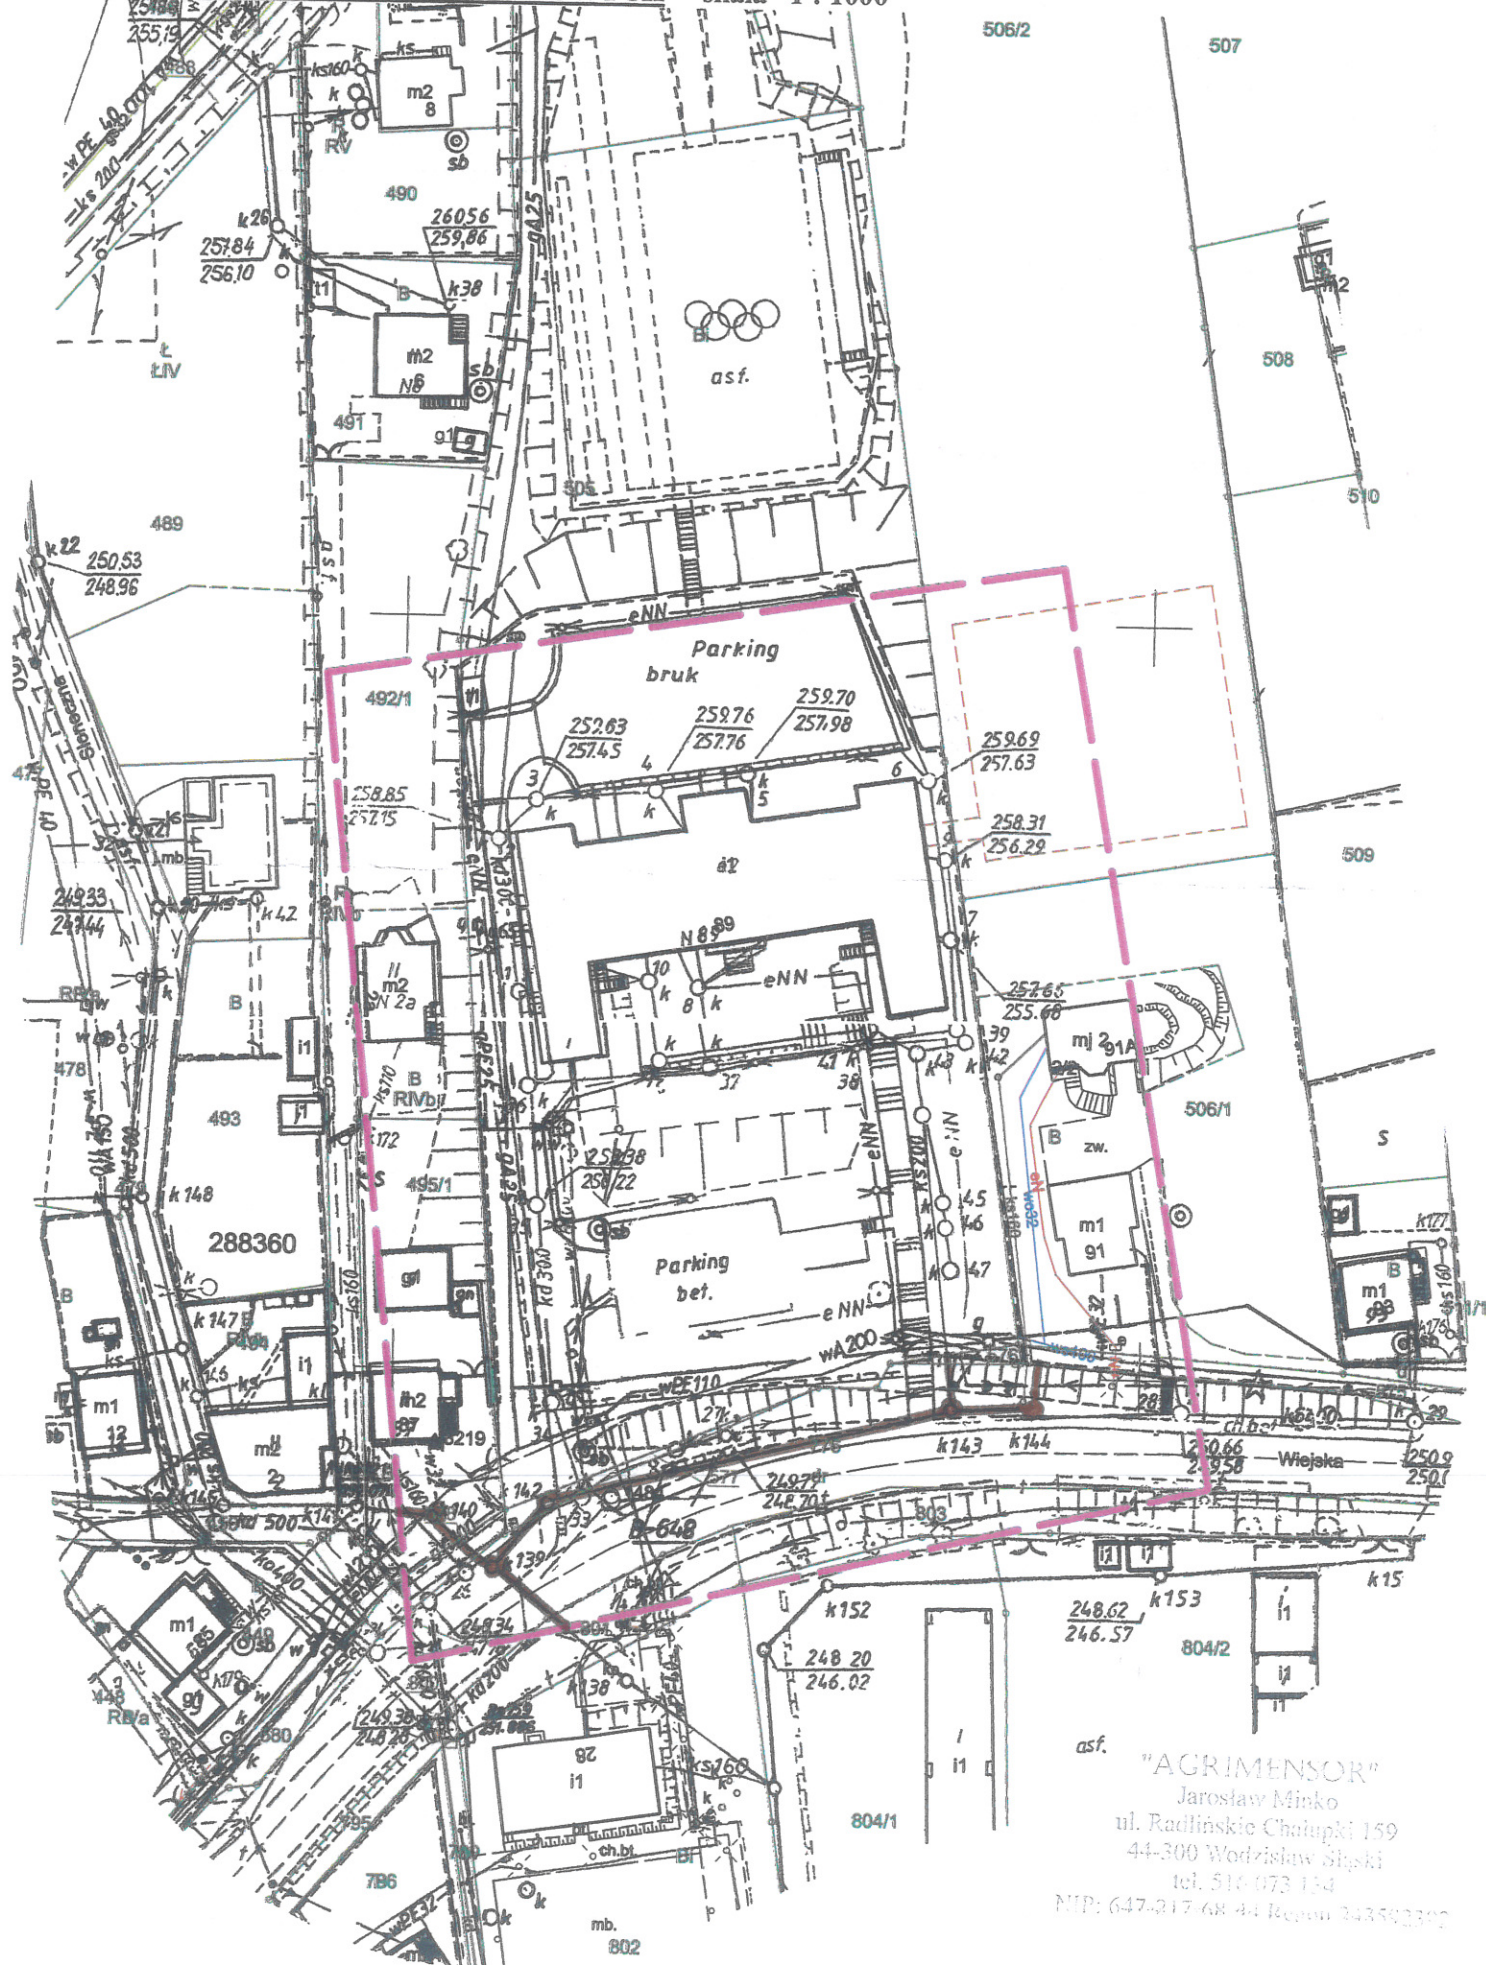
44-300 Wodzisław Śl., ul. Marklowicka 15

-6-

NIP 647-20-74-552

Godło mapy: 6.123.26.02.4

MAPA DO UZGODNIEN B RANŻOWYCH

skala 1 : 1000

5674

Jastrzębski Zakład
5518 Wodociągów i Kanalizacji S.A.
ul. Podhalańska 7, tel. 032/ 4787 777
4787 778, fax 4787 779
44-335 Jastrzębie Zdrój
NIP 633-00-15-717

W razie zaistnienia jakiegokolwiek
kolizji z sieciami wod.-kan. należy
zgłosić się do JZWIK S.A. w celu
ustalenia warunków jej
zabezpieczenia lub przekładki

Przez określony na planie teren przebiegają
obce sieci wod.-kan., których przebieg
należy uzgodnić z ich właścicielem

PRZEZ OKREŚLONY NA PLANIE TEREN
~~NIE~~ PRZEBIEGAJĄ SIECI WOD.-KAN

- wodociąg X

- kanalizacja sanitarne ~~.....~~

- kanalizacja deszczowa X

Data 07.11.2018. Podpis KIEROWNIK
Działu Technicznego
mgr inż. Jacek Łoćcki

NIP: 647-217-68-44 Regon 243592392

